


广东省龙川县老隆镇板塘建筑碎石用花岗岩矿矿山地质环境保护与土地复垦项目

土地复垦竣工图

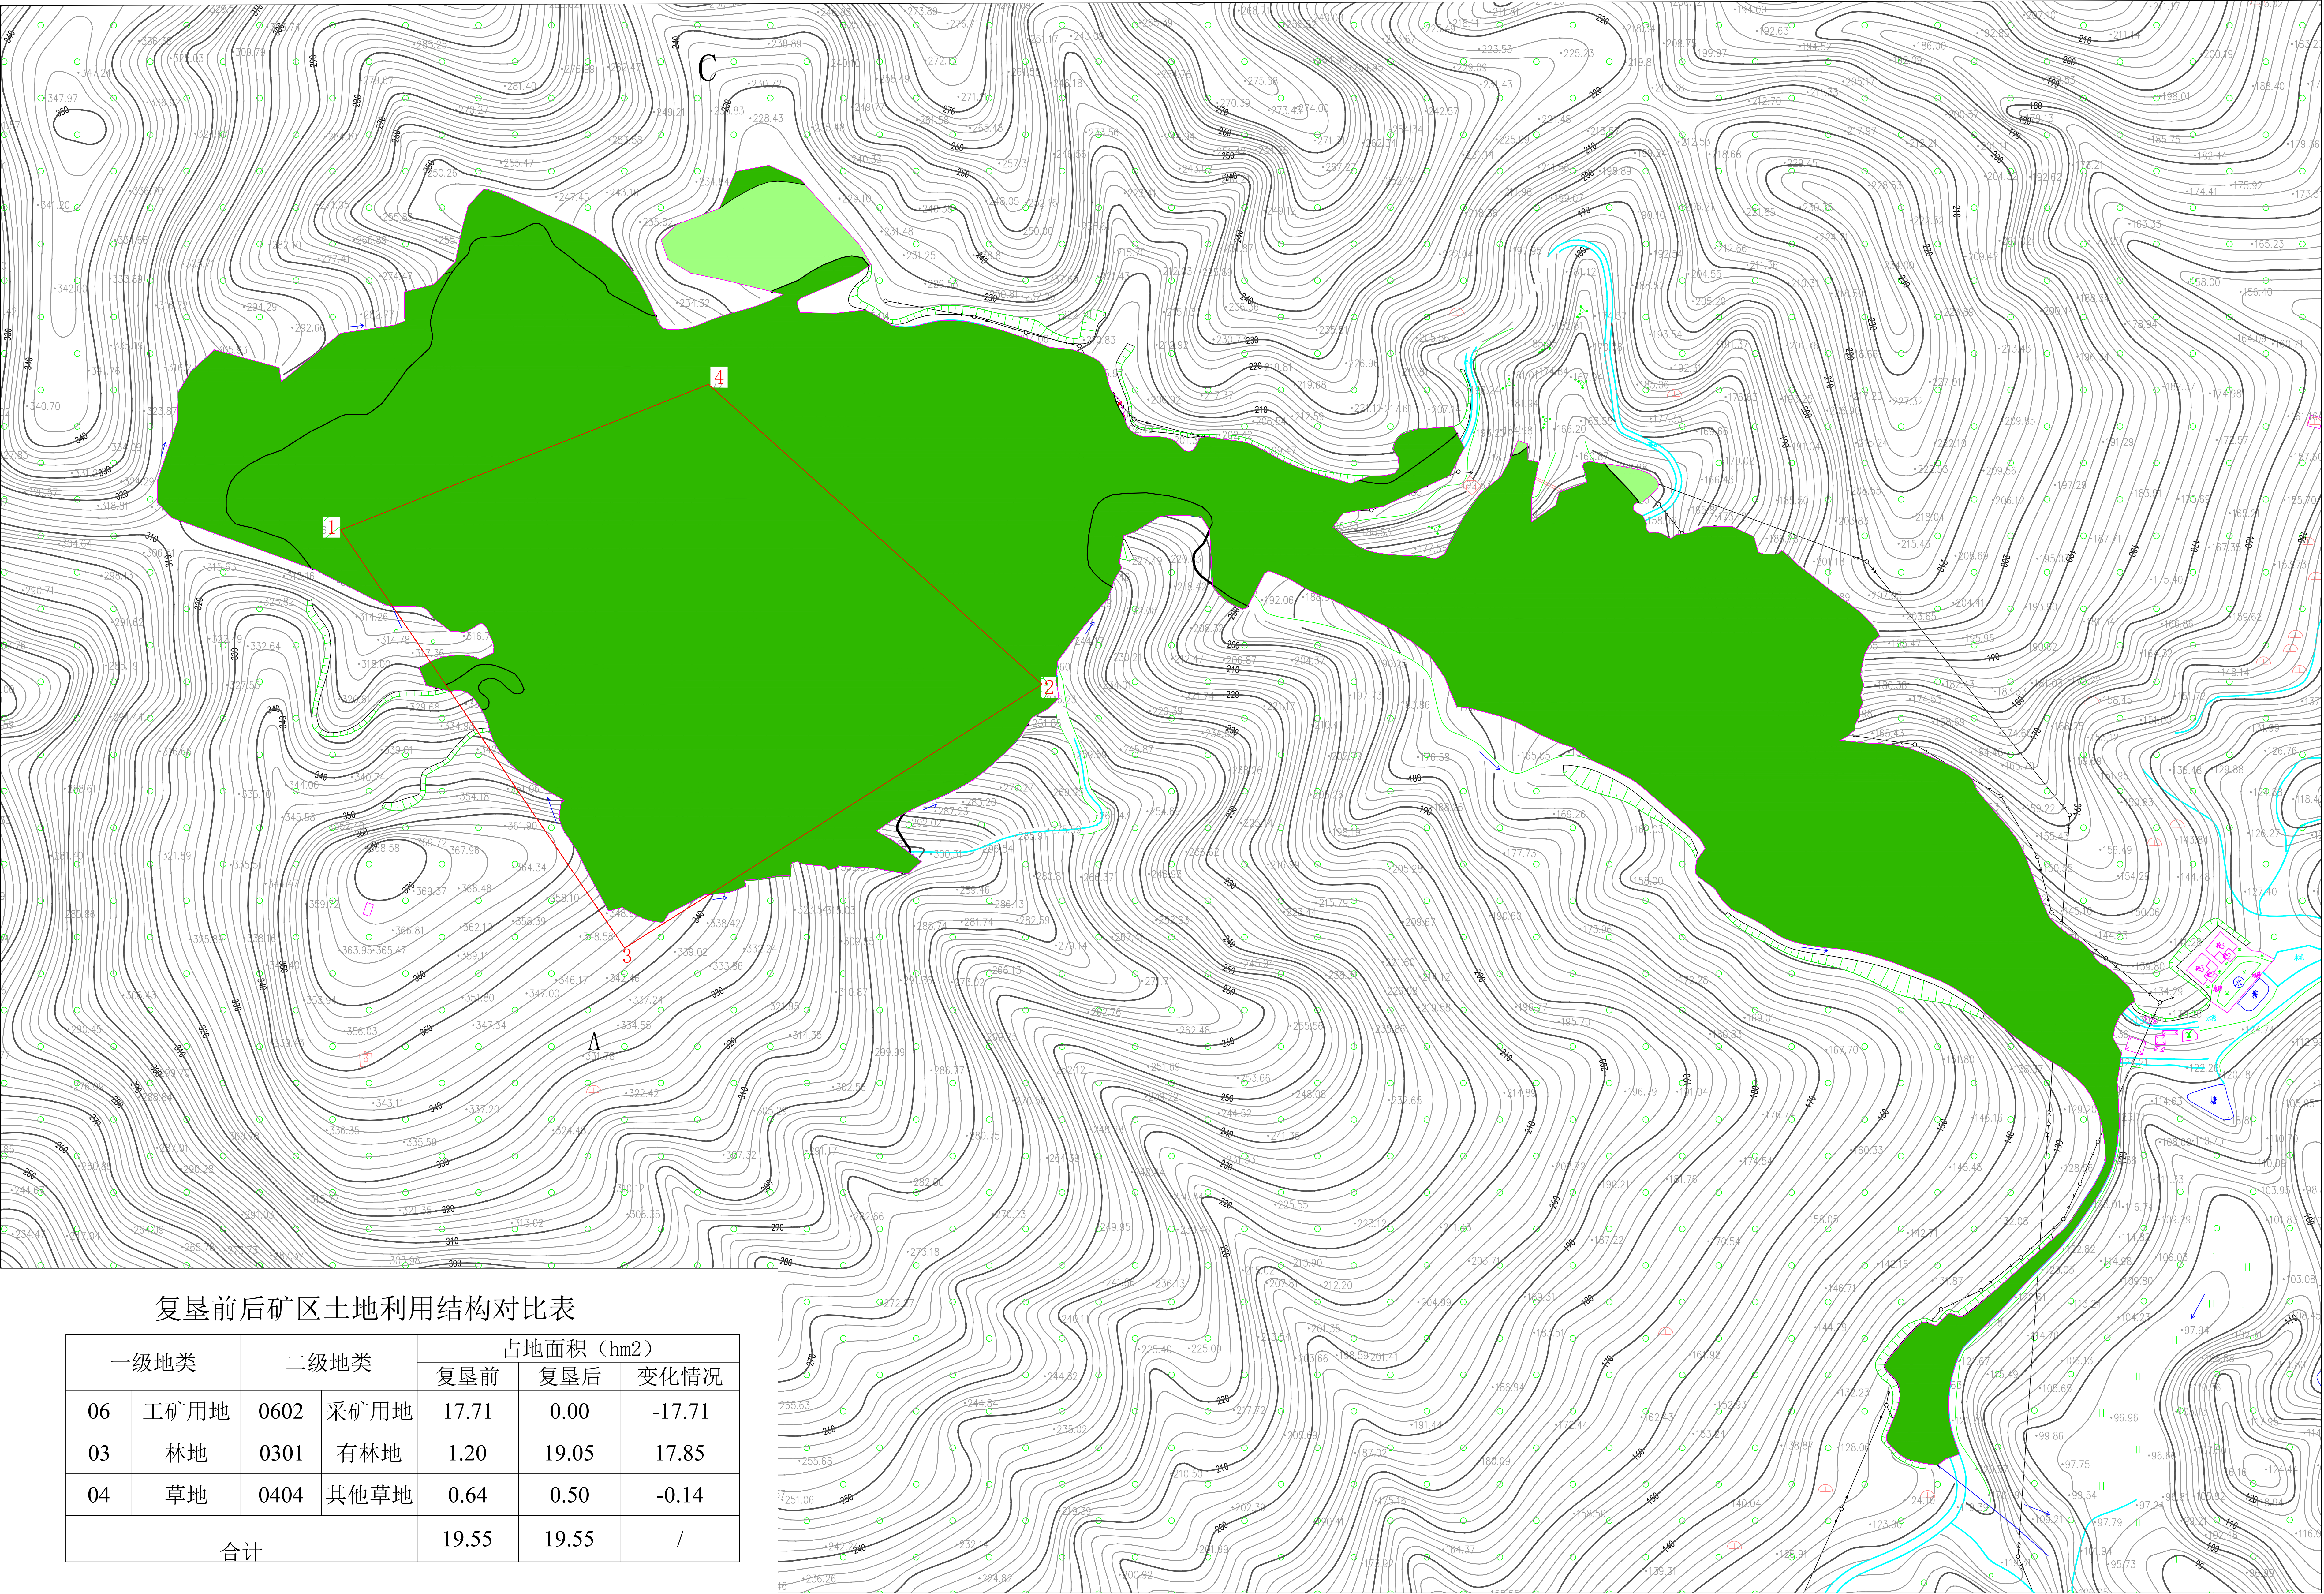

广东省龙川县老隆镇板塘建筑碎石用花岗岩矿矿山地质环境保护与土地复垦项目

2022年土地利用状况图（复垦前）

