


中交第四公路工程局有限公司龙川县人民医院新院项目部办公区及东侧工人生活区临时用地土地复垦项目竣工图

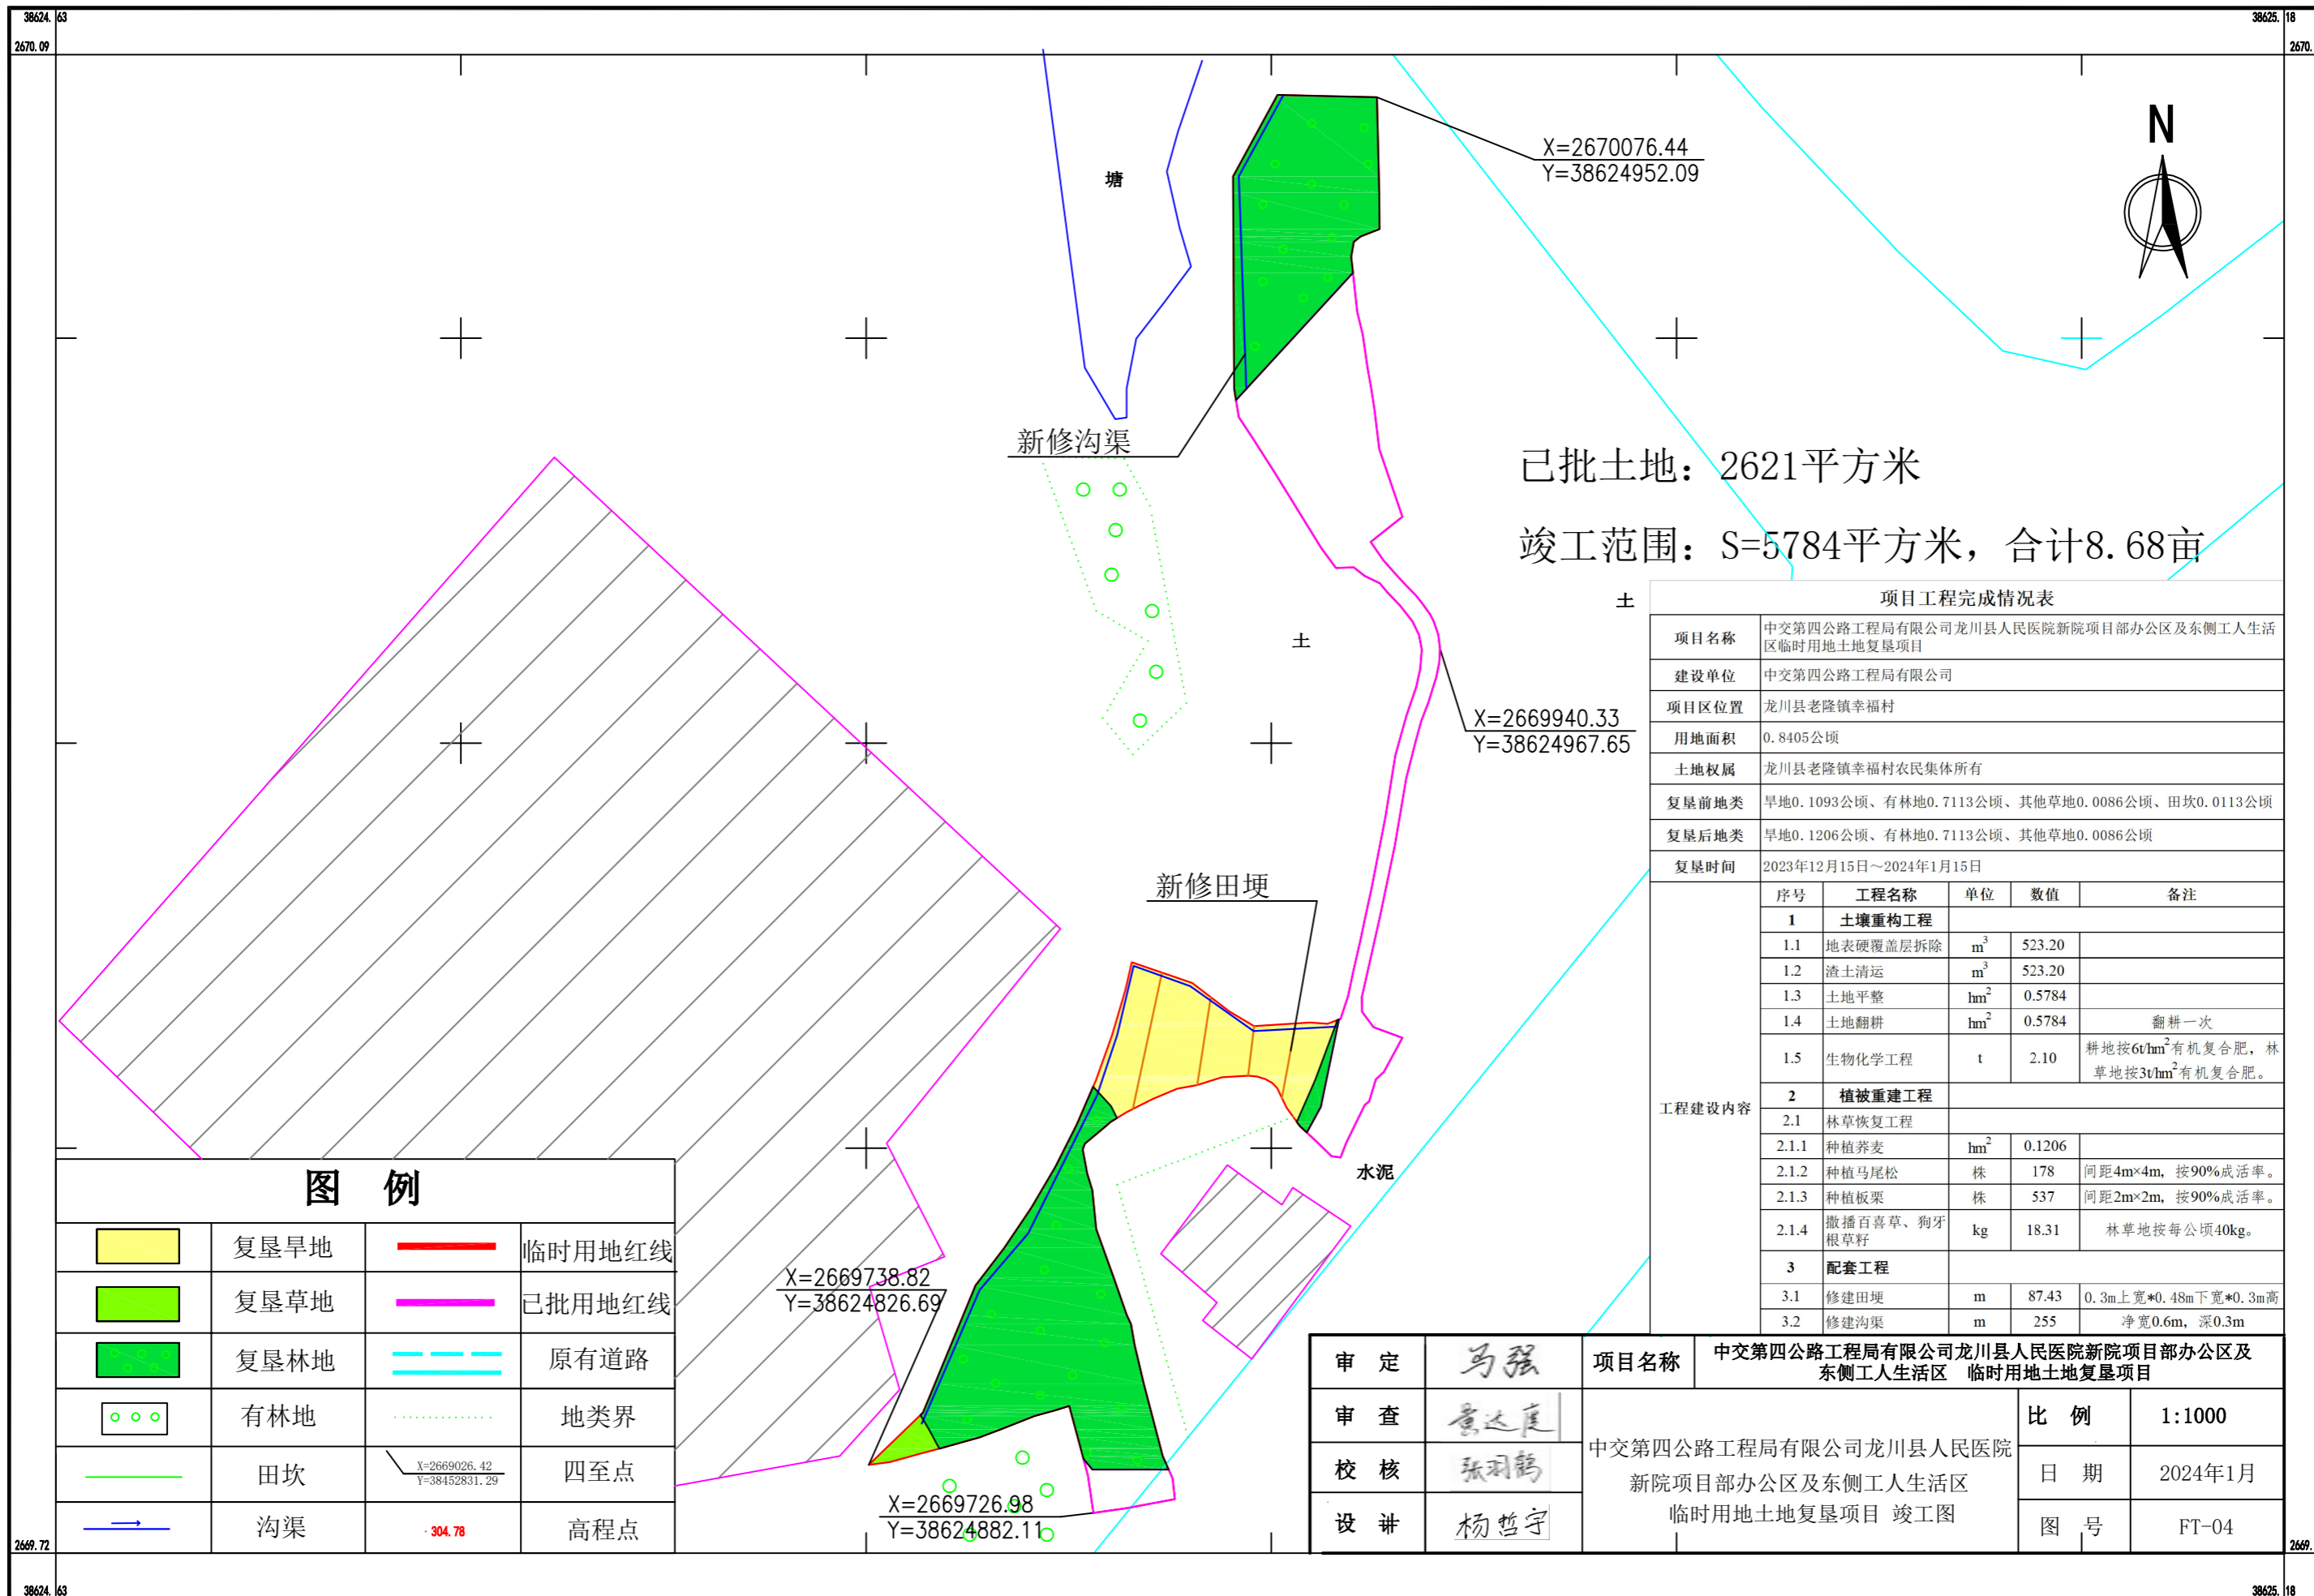

项目工程完成情况表					
项目名称	中交第四公路工程局有限公司龙川县人民医院新院项目部办公区及东侧工人生活区临时用地土地复垦项目				
建设单位	中交第四公路工程局有限公司				
项目区位置	龙川县老隆镇幸福村				
用地面积	0.8405公顷				
土地权属	龙川县老隆镇幸福村农民集体所有				
复垦前地类	旱地0.1093公顷、有林地0.7113公顷、其他草地0.0086公顷、田坎0.0113公顷				
复垦后地类	旱地0.1206公顷、有林地0.7113公顷、其他草地0.0086公顷				
复垦时间	2023年12月15日~2024年1月15日				
工程建设内容	序号	工程名称	单位	数值	备注
	1	土壤重构工程			
	1.1	地表硬覆盖层拆除	m ³	523.20	
	1.2	渣土清运	m ³	523.20	
	1.3	土地平整	hm ²	0.5784	
	1.4	土地翻耕	hm ²	0.5784	翻耕一次
	1.5	生物化学工程	t	2.10	耕地按6t/hm ² 有机复合肥，林草地按3t/hm ² 有机复合肥。
	2	植被重建工程			
	2.1	林草恢复工程			
	2.1.1	种植荞麦	hm ²	0.1206	
	2.1.2	种植马尾松	株	178	间距4m×4m，按90%成活率。
	2.1.3	种植板栗	株	537	间距2m×2m，按90%成活率。
	2.1.4	撒播百喜草、狗牙根草籽	kg	18.31	林草地按每公顷40kg。
	3	配套工程			
	3.1	修建田埂	m	87.43	0.3m上宽*0.48m下宽*0.3m高
3.2	修建沟渠	m	255	净宽0.6m，深0.3m	

审定	马强	项目名称	中交第四公路工程局有限公司龙川县人民医院新院项目部办公区及东侧工人生活区临时用地土地复垦项目	
审查	李达	中交第四公路工程局有限公司龙川县人民医院新院项目部办公区及东侧工人生活区临时用地土地复垦项目 竣工图	比例	1:1000
校核	张羽鹤		日期	2024年1月
设计	杨哲宇		图号	FT-04